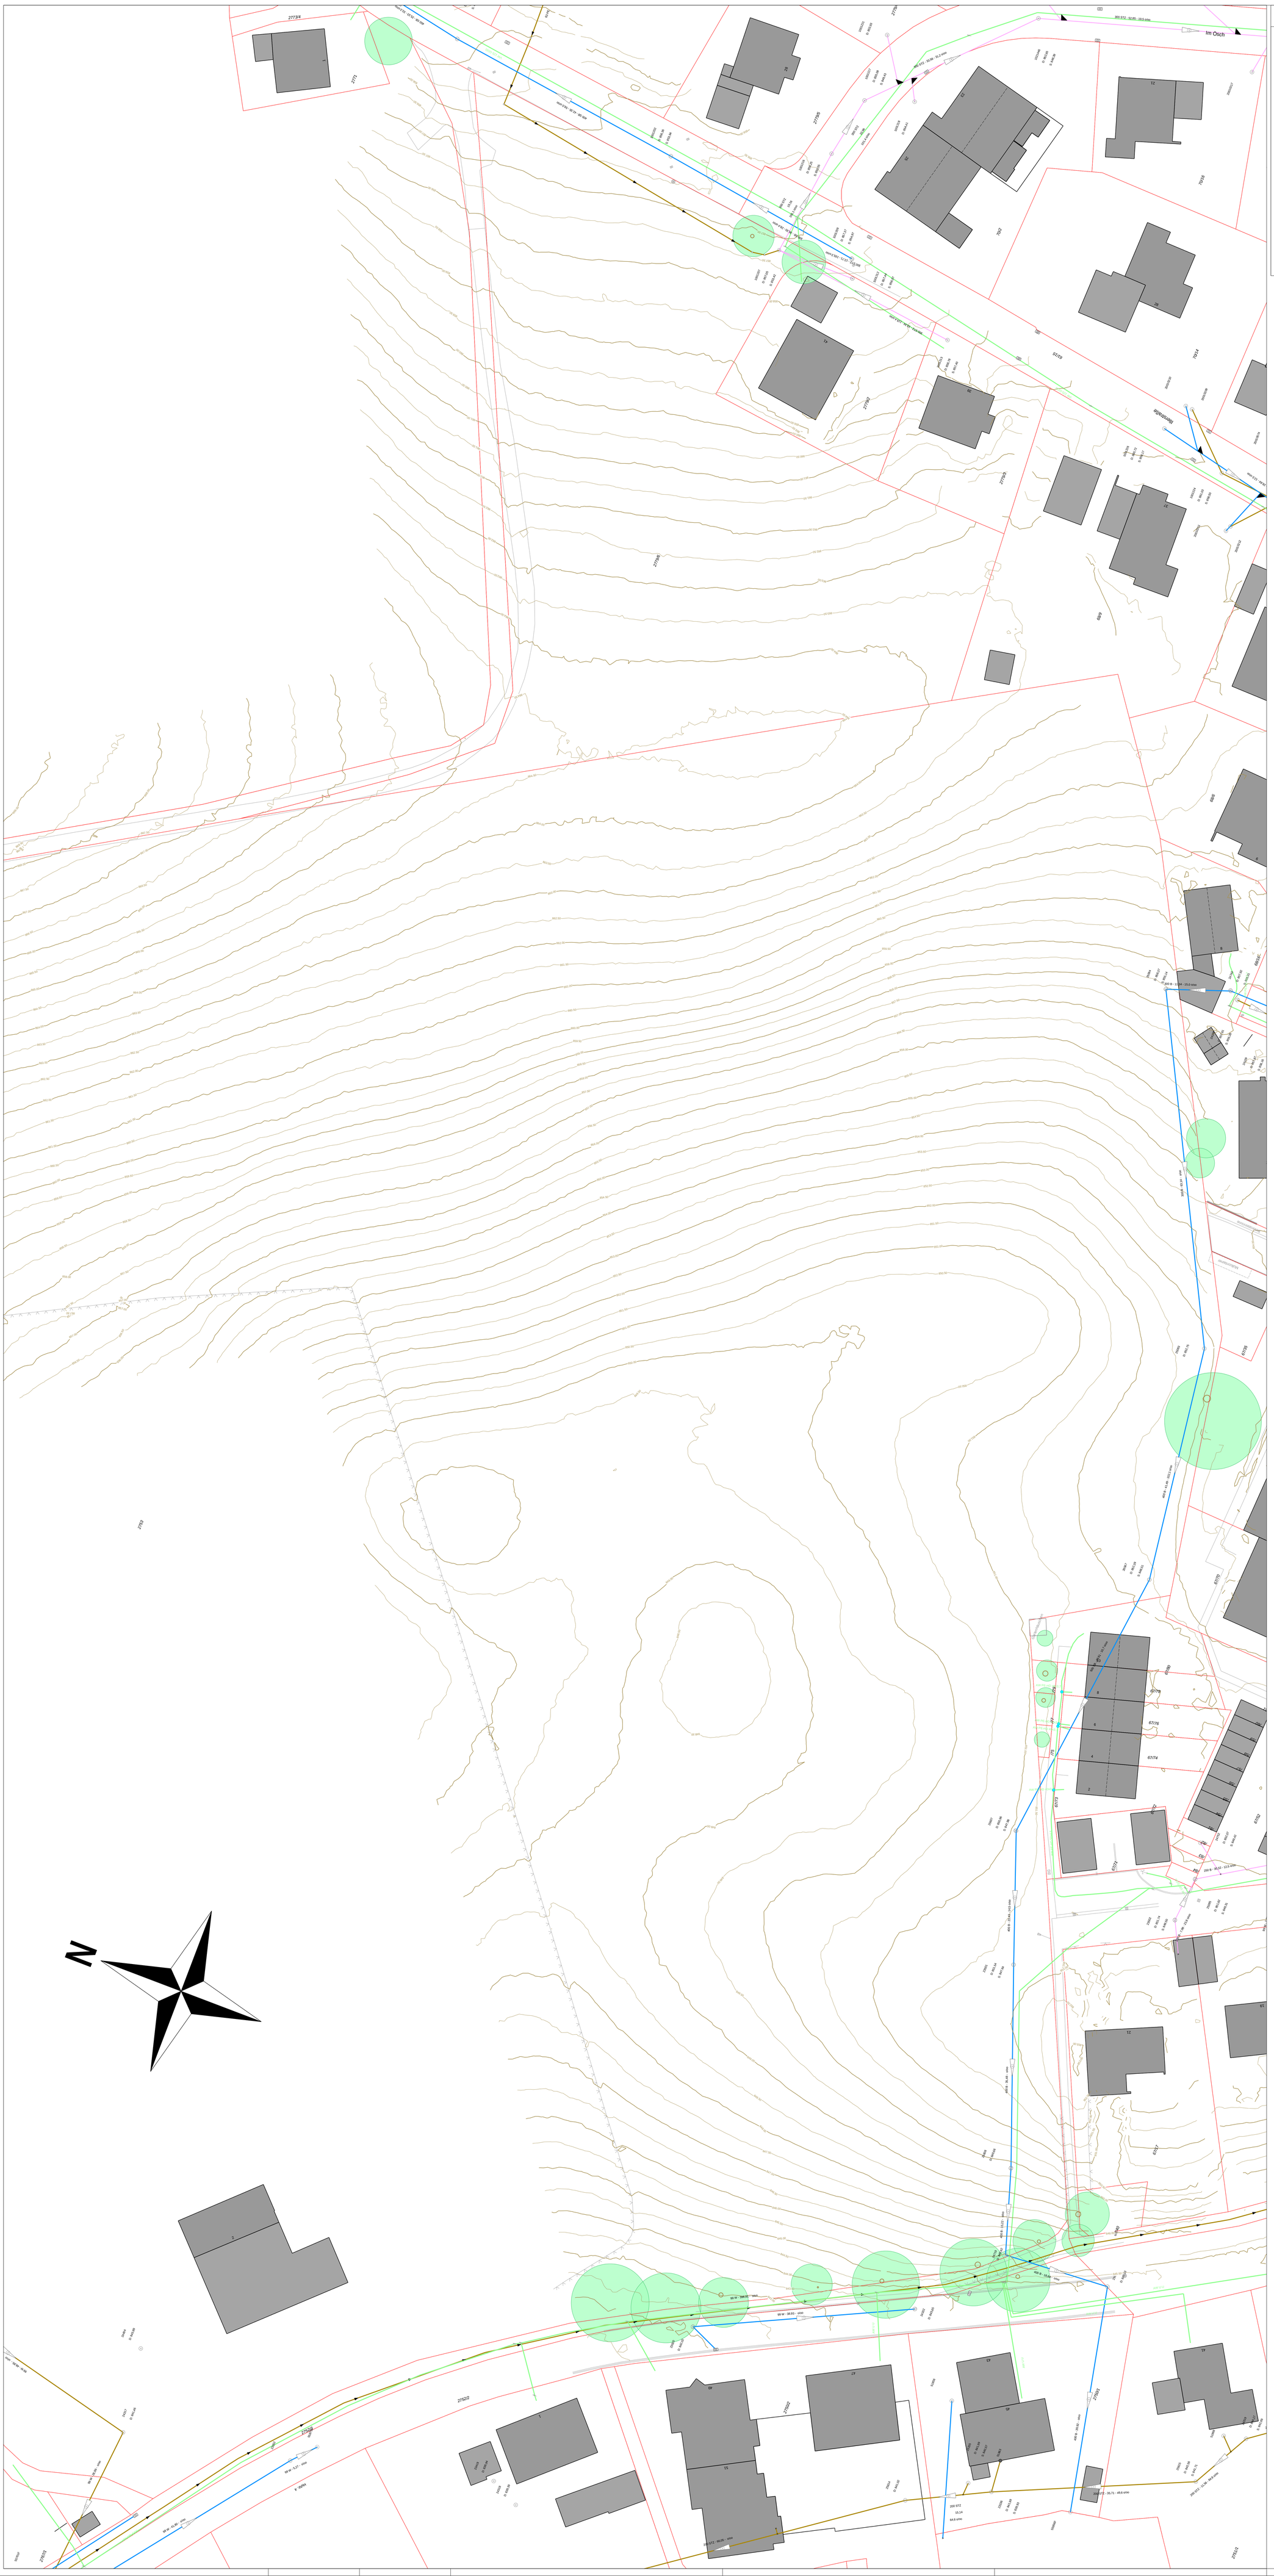

Legende

Bestandsvermessung

- Einzeiler
- Hochbord
- Hochbord und Einzeiler
- Zweizeiler
- V-3-Zeiler
- Rabatte
- Hecke
- V-Bewuchs Stammlage
- Stra/Wegrand
- Zaun
- Schaltkasten
- Hornburger Kante
- Gebäude
- Mauer
- Bewuchsfläche
- Mischwasserkanal vorhanden
- Regenwasserkanal vorhanden
- Schmutzwasserkanal vorhanden
- Wasserleitung vorhanden
- Laterne
- Kanaldeckel
- Muldeneinlauf
- SSK
- Wasserschieber
- Oberflurhydrant

Amtliche digitale Flurkarte

- amtliche Flurgrenze
- amtliche Flurgrenze digitalisiert
- amtlicher Grenzpunkt
- Gebäude
- 127/17 Flurnummer

Höhensystem:	Höhenbezug hergestellt durch:
☒ DHHN 2016 (HST170)	☐ externe Höhenfestpunkte
☐ DHHN 92 (HST160)	☐ amtliche Höhenfestpunkte
☐ DHHN 12 (HST100/130)	☒ GNSS
☐ Lokal	☐ _____
☐ _____	

Lagesystem:	Lagebezug hergestellt durch:
☒ UTM	☐ externe Lagefestpunkte
☐ Gauß-Krüger	☐ amtliche Lagefestpunkte
☐ Lokal	☒ GNSS
☐ _____	☐ _____

Änderungen:

Baugebiet Nord Wiggensbach

Vermessungsbestandsplan

Drohnenvermessung

Auftraggeber: Markt Wiggensbach	Koordinaten-Höhensystem	UTM32, DHHN16
Planfreigabe:	bearbeitet	05.11.2024, AF
	Maßstab	1 : 250
	Plannummer	

KLINGER

Büro Dietmannsried
Glasenstraße 2
87463 Dietmannsried

Büro Kempten
Hintere Rottach 42
87439 Kempten

AG Kempten HRB 11811
Geschäftsführer:
Dipl.-Ing. (FH) Sebastian Klinger